




Bestandsplan TOP 5

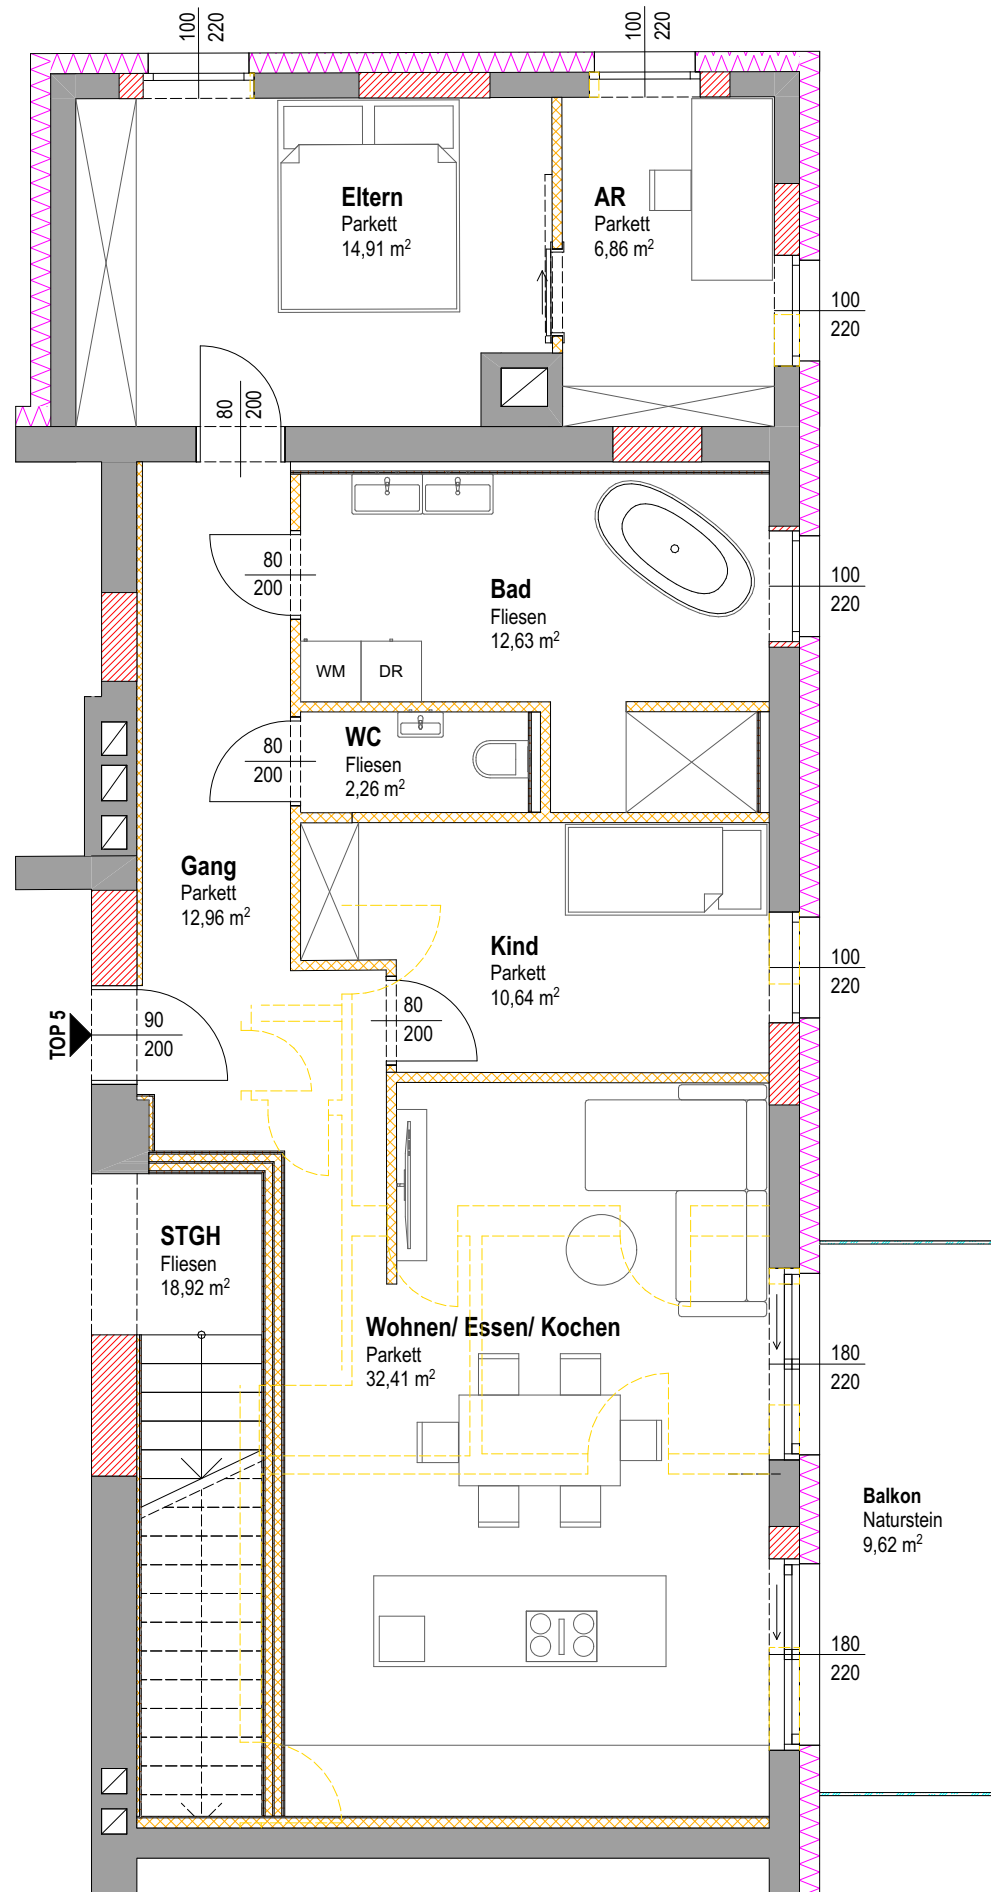

Einreichplan TOP 5

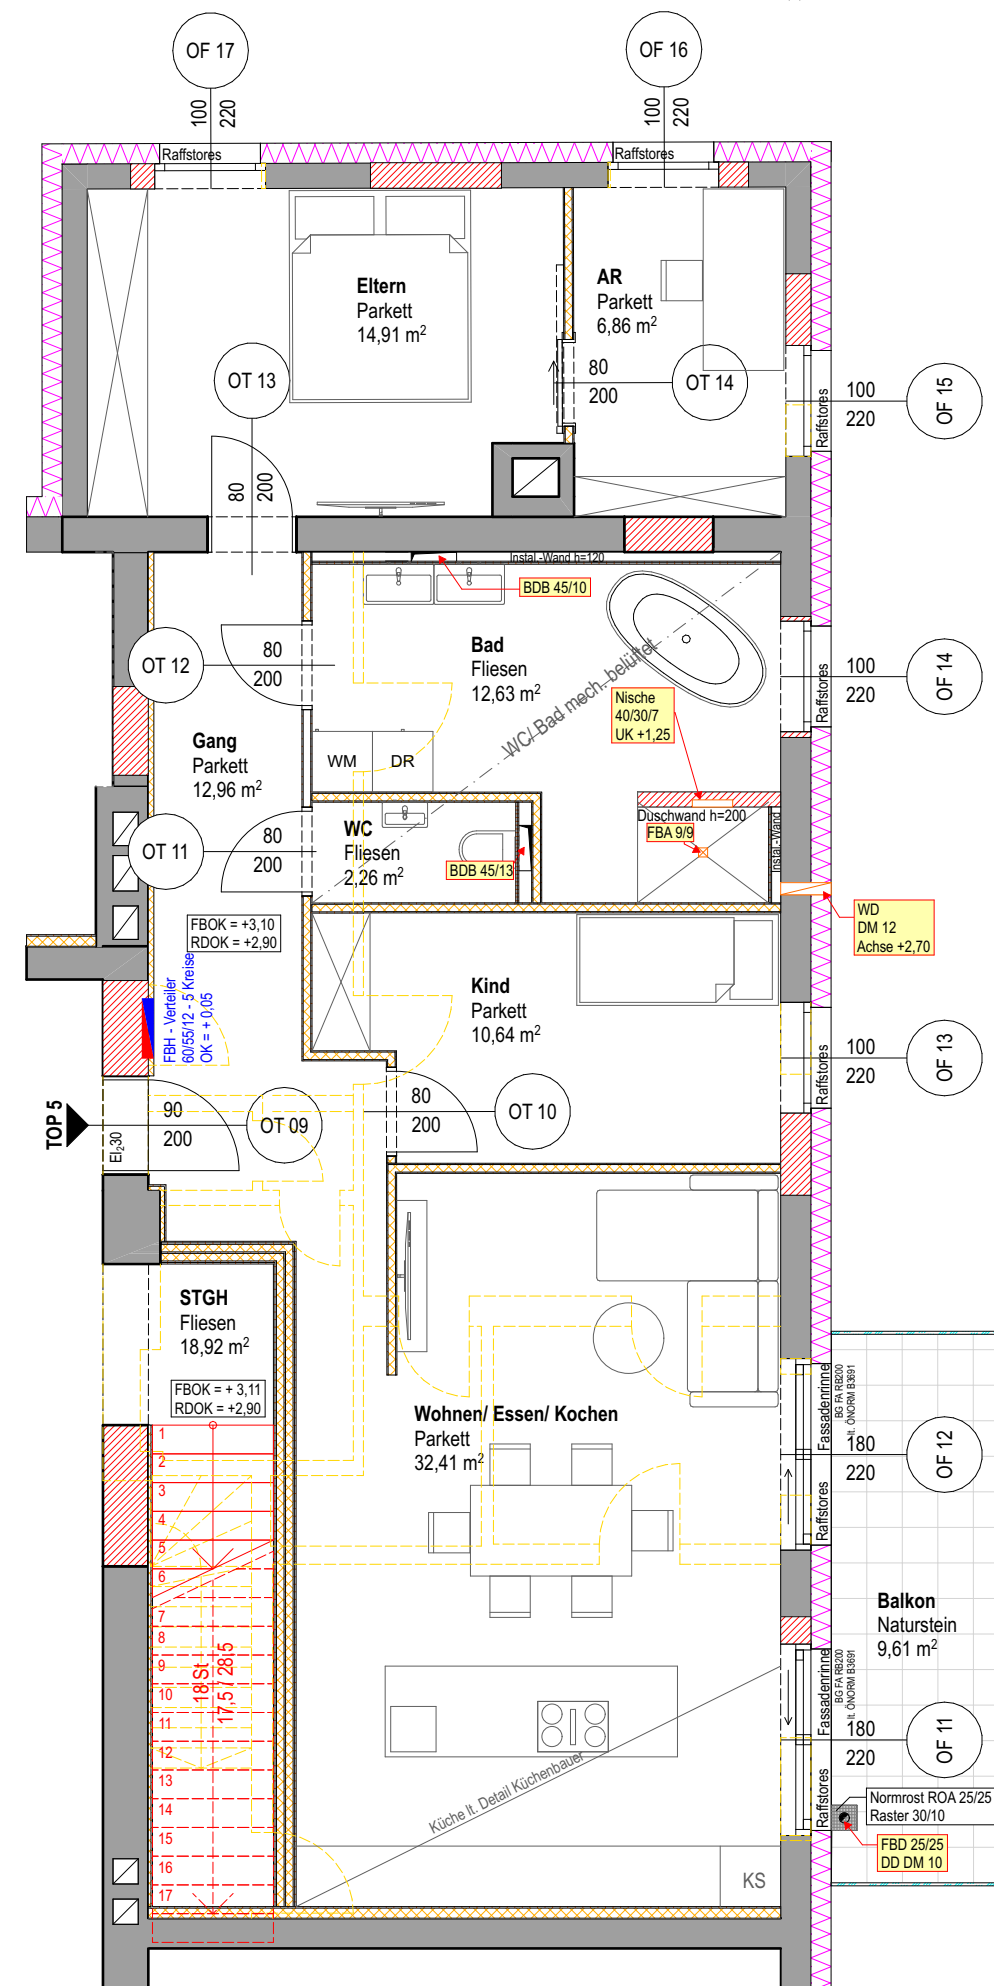

Polierplan TOP 5

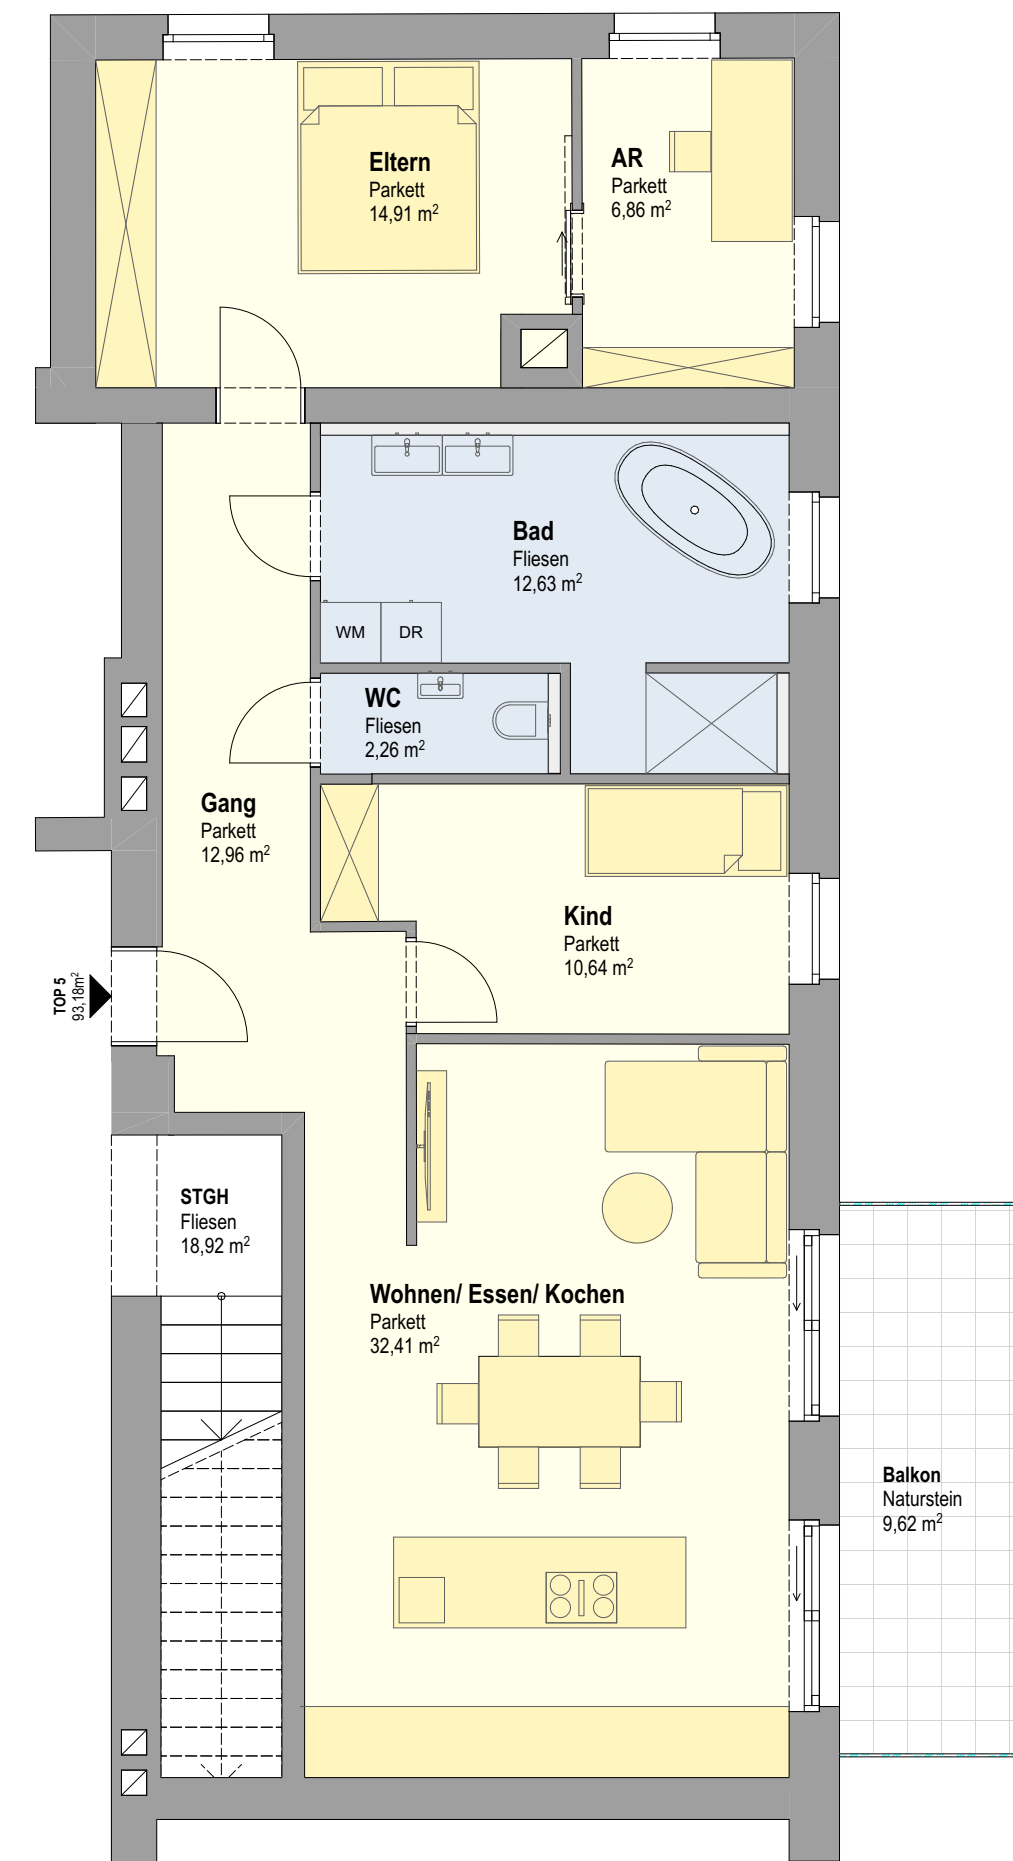

Verkaufsplan TOP 5